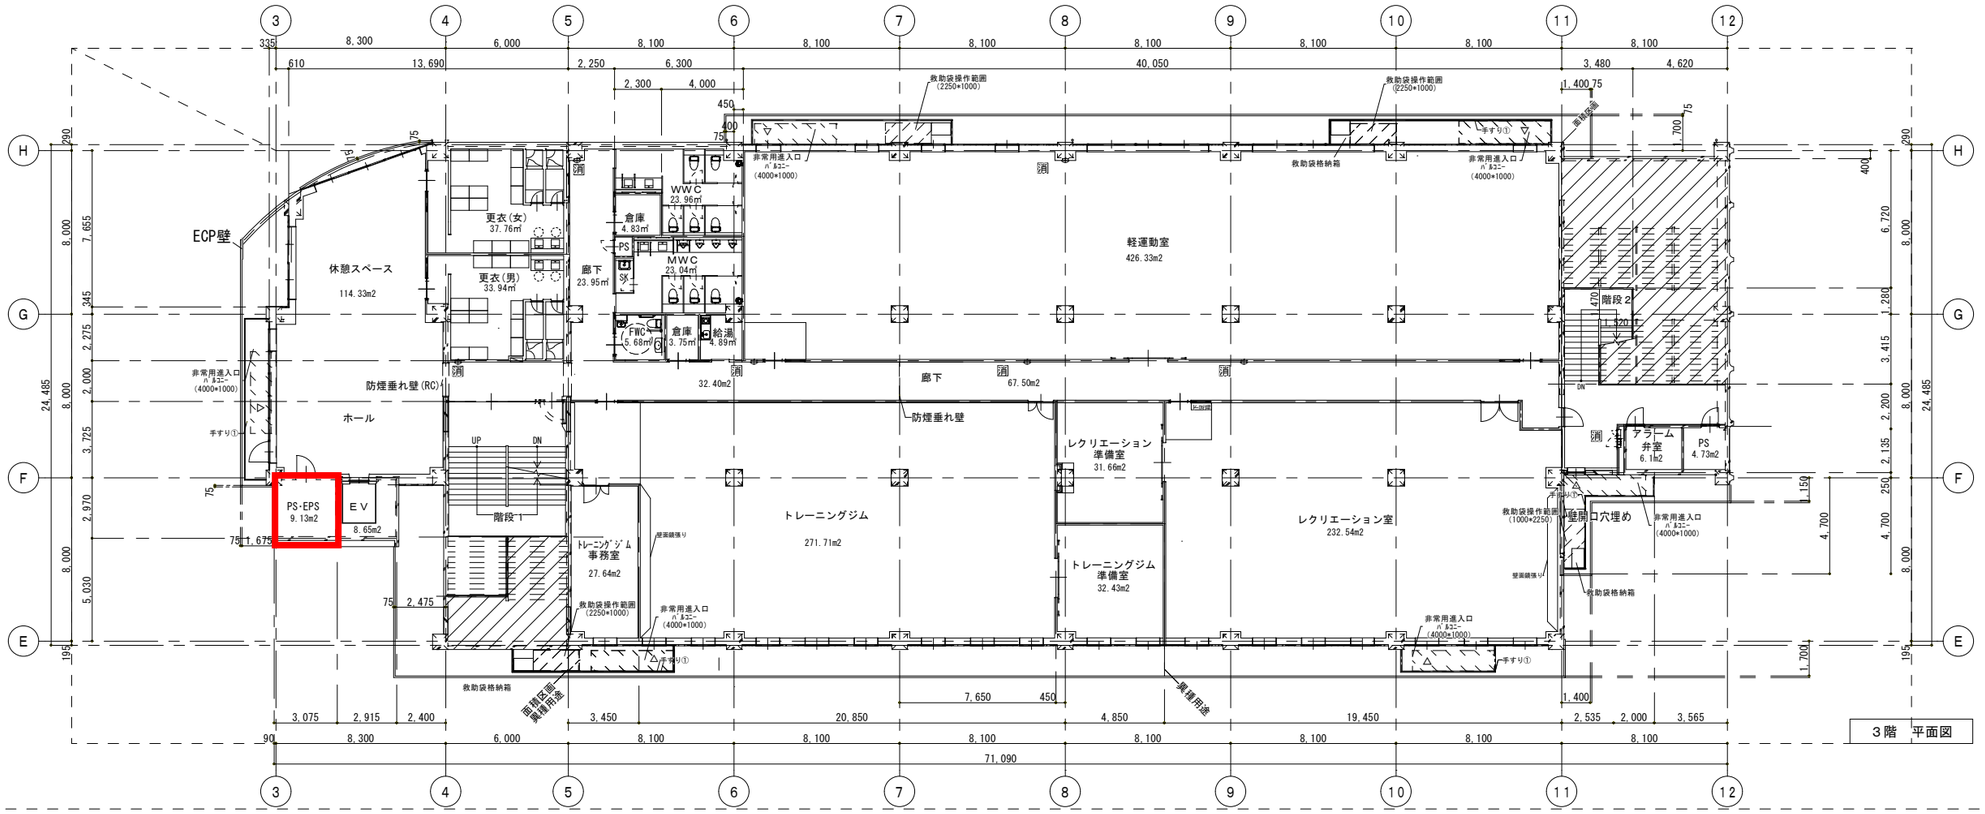

●法令凡例

	外壁:押出成形ｾﾒﾝﾄ板 厚60 縦張 下地鋼材は厚4mm以上 FP060NE-9035(1時間)
	鉄筋コンクリート (厚150以上) 告示1399号第1
	面積区画壁(LGS下地壁):LWF_1時間耐火 認定番号:FP060NP-0174 LWFG_1時間耐火 認定番号:FP060NP-0175
— —	防煙区画 (垂れ壁 H= 500以上)
屋根 (一般部)	ｺﾝｸﾘｰﾄ直押え 塩化ﾋﾞﾆﾙ樹脂系ｼｰﾄ防水 告1399号 第5-1 (30分)
屋根 (塔屋)	ｶﾗｰｶﾞﾙﾊﾞﾆｳﾑ鋼板厚0.8 NM-8697
煙(1)	告示第1436号第4項ﾆ(1) 室で準不燃+防火設備戸
煙(2)	告示第1436号第4項ﾆ(2) 室で100㎡以下+防煙区画
煙(3)	告示第1436号第4項ﾆ(3) 居室で100㎡以下+準耐火構造 又は防火設備戸+準不燃
煙(4)	告示第1436号第4項ﾆ(4) 居室で100㎡以下+下地共不燃
特	特定防火設備 遮煙・常閉
特	特定防火設備 遮煙・常閉(煙感連動)
	補助散水栓〈設備工事〉
消	消火器 埋込ﾀｲﾌﾟ(粉末ABC消火器10型)
消	消火器 床置きﾀｲﾌﾟ(粉末ABC消火器10型)
消	消火器 屋外BOX(粉末ABC消火器10型)
消	消火器 補助散水栓併用収納(粉末ABC消火器10型)
	凡例以外の消火器は、消火器併用型消火栓(粉末ABC消火器10型)
— — →	避難経路・敷地内の通路 幅員1500以上 床材:ｲﾝﾀｰﾛｯｷﾝｸﾞ ※敷地内の傾斜路勾配1/12以下
▲	出入り口を示す

完成図

凡例	㈱三幸工務店・㈱茂山組 特定建設工事企業共同体	2025年7月 (令和7年)	工事名称 旧アルファビゼン第Ⅱ期改修工事	図面番号 A－23
		縮尺 A1版 1:150 A3版 1:300	図面名称 2・3階平面図	